URBAN Aménagement

Lotisseur - Aménageur
Tel: 02 97 38 48 66
contact@urban-amenagement.fr

PLAN DE VENTE et DE BORNAGE

DEPARTEMENT DU MORBIHAN
Commune de Pontivy

Lotissement: 27 lots
"Les Jardins de Jazz "

NOTA:
- Les constructeurs, architectes et dépositaires de permis de construire devront s'assurer au préalable de l'existence et de la position des réseaux sur le terrain, ou en demandant les plans de récolement au maître d'ouvrage.
- Il est conseillé à chaque acquéreur de faire implanter sa construction principale par un Géomètre-Expert et faire vérifier le bornage de son lot.

LOT N°: 20

Superficie réelle : 754 m²

Réf. Cadastrale : Section AL n°505

Surface de plancher autorisée: 426 m²

Signature du Géomètre-Expert + cachet:

Ordre des Géomètres-Experts
SELARL NICOLAS ASSOCIÉS
32, rue du Caire - BP 5
56301 PONTIVY CEDEX
Tél 02 97 25 57 04 - Fax 02 97 27 09 61

Plan de situation (sans échelle)

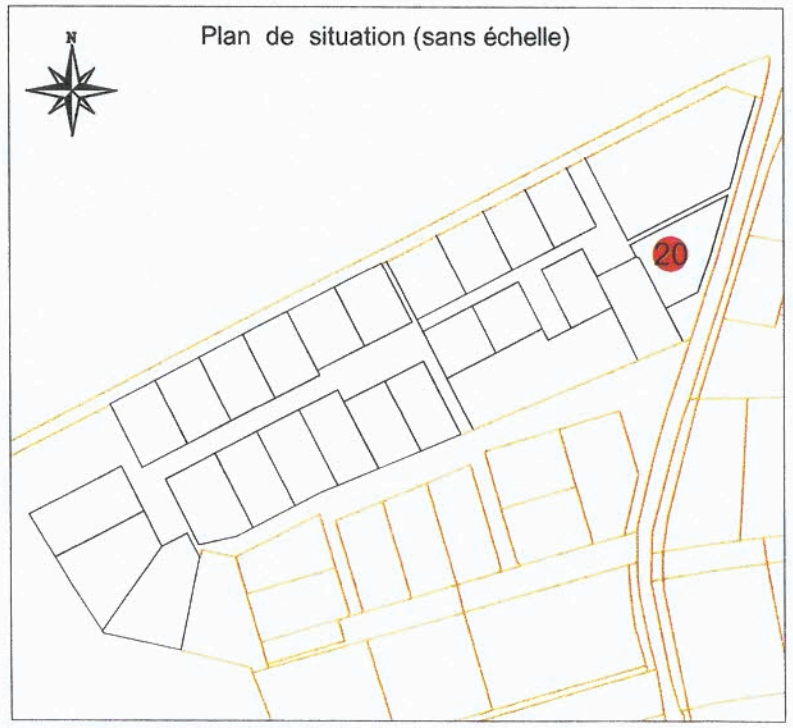

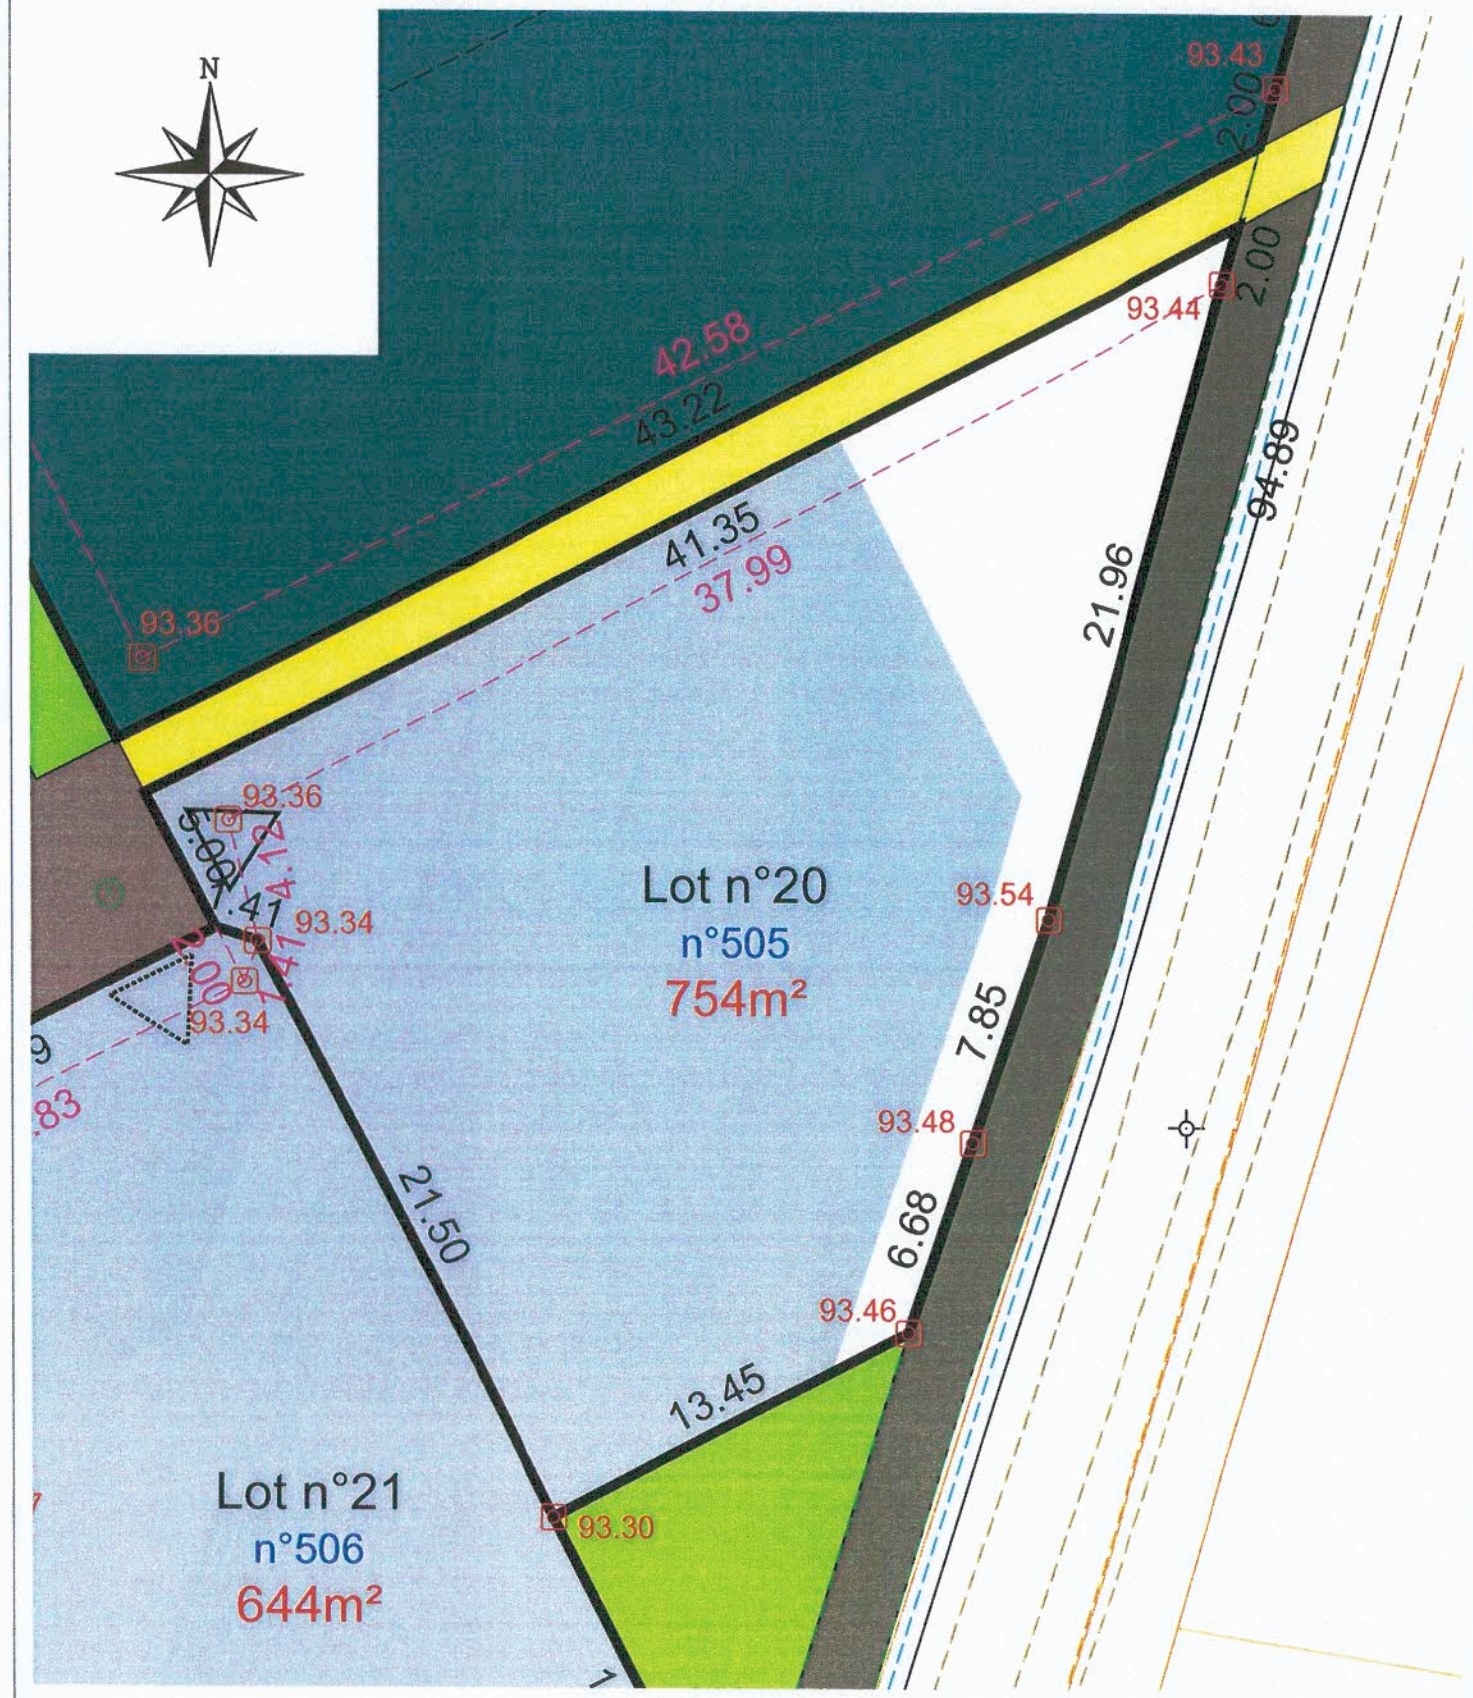

Echelle: 1/250

Légende du plan de composition en 3D		Légende bornage	
ENTREE DE LOT CONSEILLEE	ZONE CONSTRUCTIBLE		Borne existante
ENTREE DE LOT IMPOSEE	ZC HABITAT INTERMEDIAIRE		Borne nouvelle
ESPACE VERT	NOUE (Espaces verts engazonnés)	4.61	Cotation de lot
VOIRIE	PLACETTE	4.61	Cotation entre bornes
STATIONNEMENT	TALUS EXISTANT A CONSERVER	83.25	Point de niveau
CHEMINEMENT PIETON	TALUS EXISTANT SUR ESPACE COMMUN A REGARNIR ET A CONSERVER		
	SERVITUDE DE PASSAGE POUR RESEAUX		

NICOLAS associés
SELARL NICOLAS ASSOCIÉS
Géomètres-Experts • Urbaniste diplômé
AGENCE DE PONTIVY
32, rue du Caire
56300 PONTIVY
Tél : 02 97 25 57 04
Email : pontivy@sarlnicolas.fr
WWW.NICOLAS-ASSOCIES.COM

Plan de vente établi:
Le 21 Septembre 2023

Réf: P21-251